竣工圖

工程說明：
本工程經評估具參加金質獎及優良農建條件，務請廠商確實詳閱圖說並至現場勘查，衡量履約能力後再行投標。

比例尺：1/1200

工程內容：
1. 鋪面工程，L=479.4m(路寬可依現場狀況調整施作)
   0K+025.5~0K+059.5　瀝青混凝土 A=202.5m²(刨除 A=202.5m²)
   0K+160.1~0K+605.5 瀝青混凝土 A=1,922.5m²(刨除 A=1,922.5m²)
2. 標線 L=958.8m、高抗壓道路反光標記 282個
3. 避車道-壓花瀝青 A=100m²
4. 鋼鈑護欄 計174.5m
   下邊坡擋土牆暨鋼鈑護欄　L=107.2m(護欄缺口L=1.6m)
   鋼鈑護欄　L=68.9m
5. 上邊坡擋土牆 H=2m L=11.5m
6. 上邊坡擋土牆暨矩形溝 L=34.8m
7. 箱籠擋土牆暨L溝 L=210.1m
8. 漿砌角石L溝 H=1.2m L=127.5m
9. 集水井 計1座
10. 警告告示牌2面(施作位置可依現地需求調整)
11. 反光鏡 2面(施作位置可依現地需求調整)
12. 客土袋 17,000袋
13. 巢箱 10個
14. 錫葉藤，(高度≧30cm) 計410株
    腎蕨(H≧20cm) 計510株
15. 矮牆暨L溝 L=15m
16. 砌角石護坡 L=19.7m
17. 清碎石鋪面 A=117m²

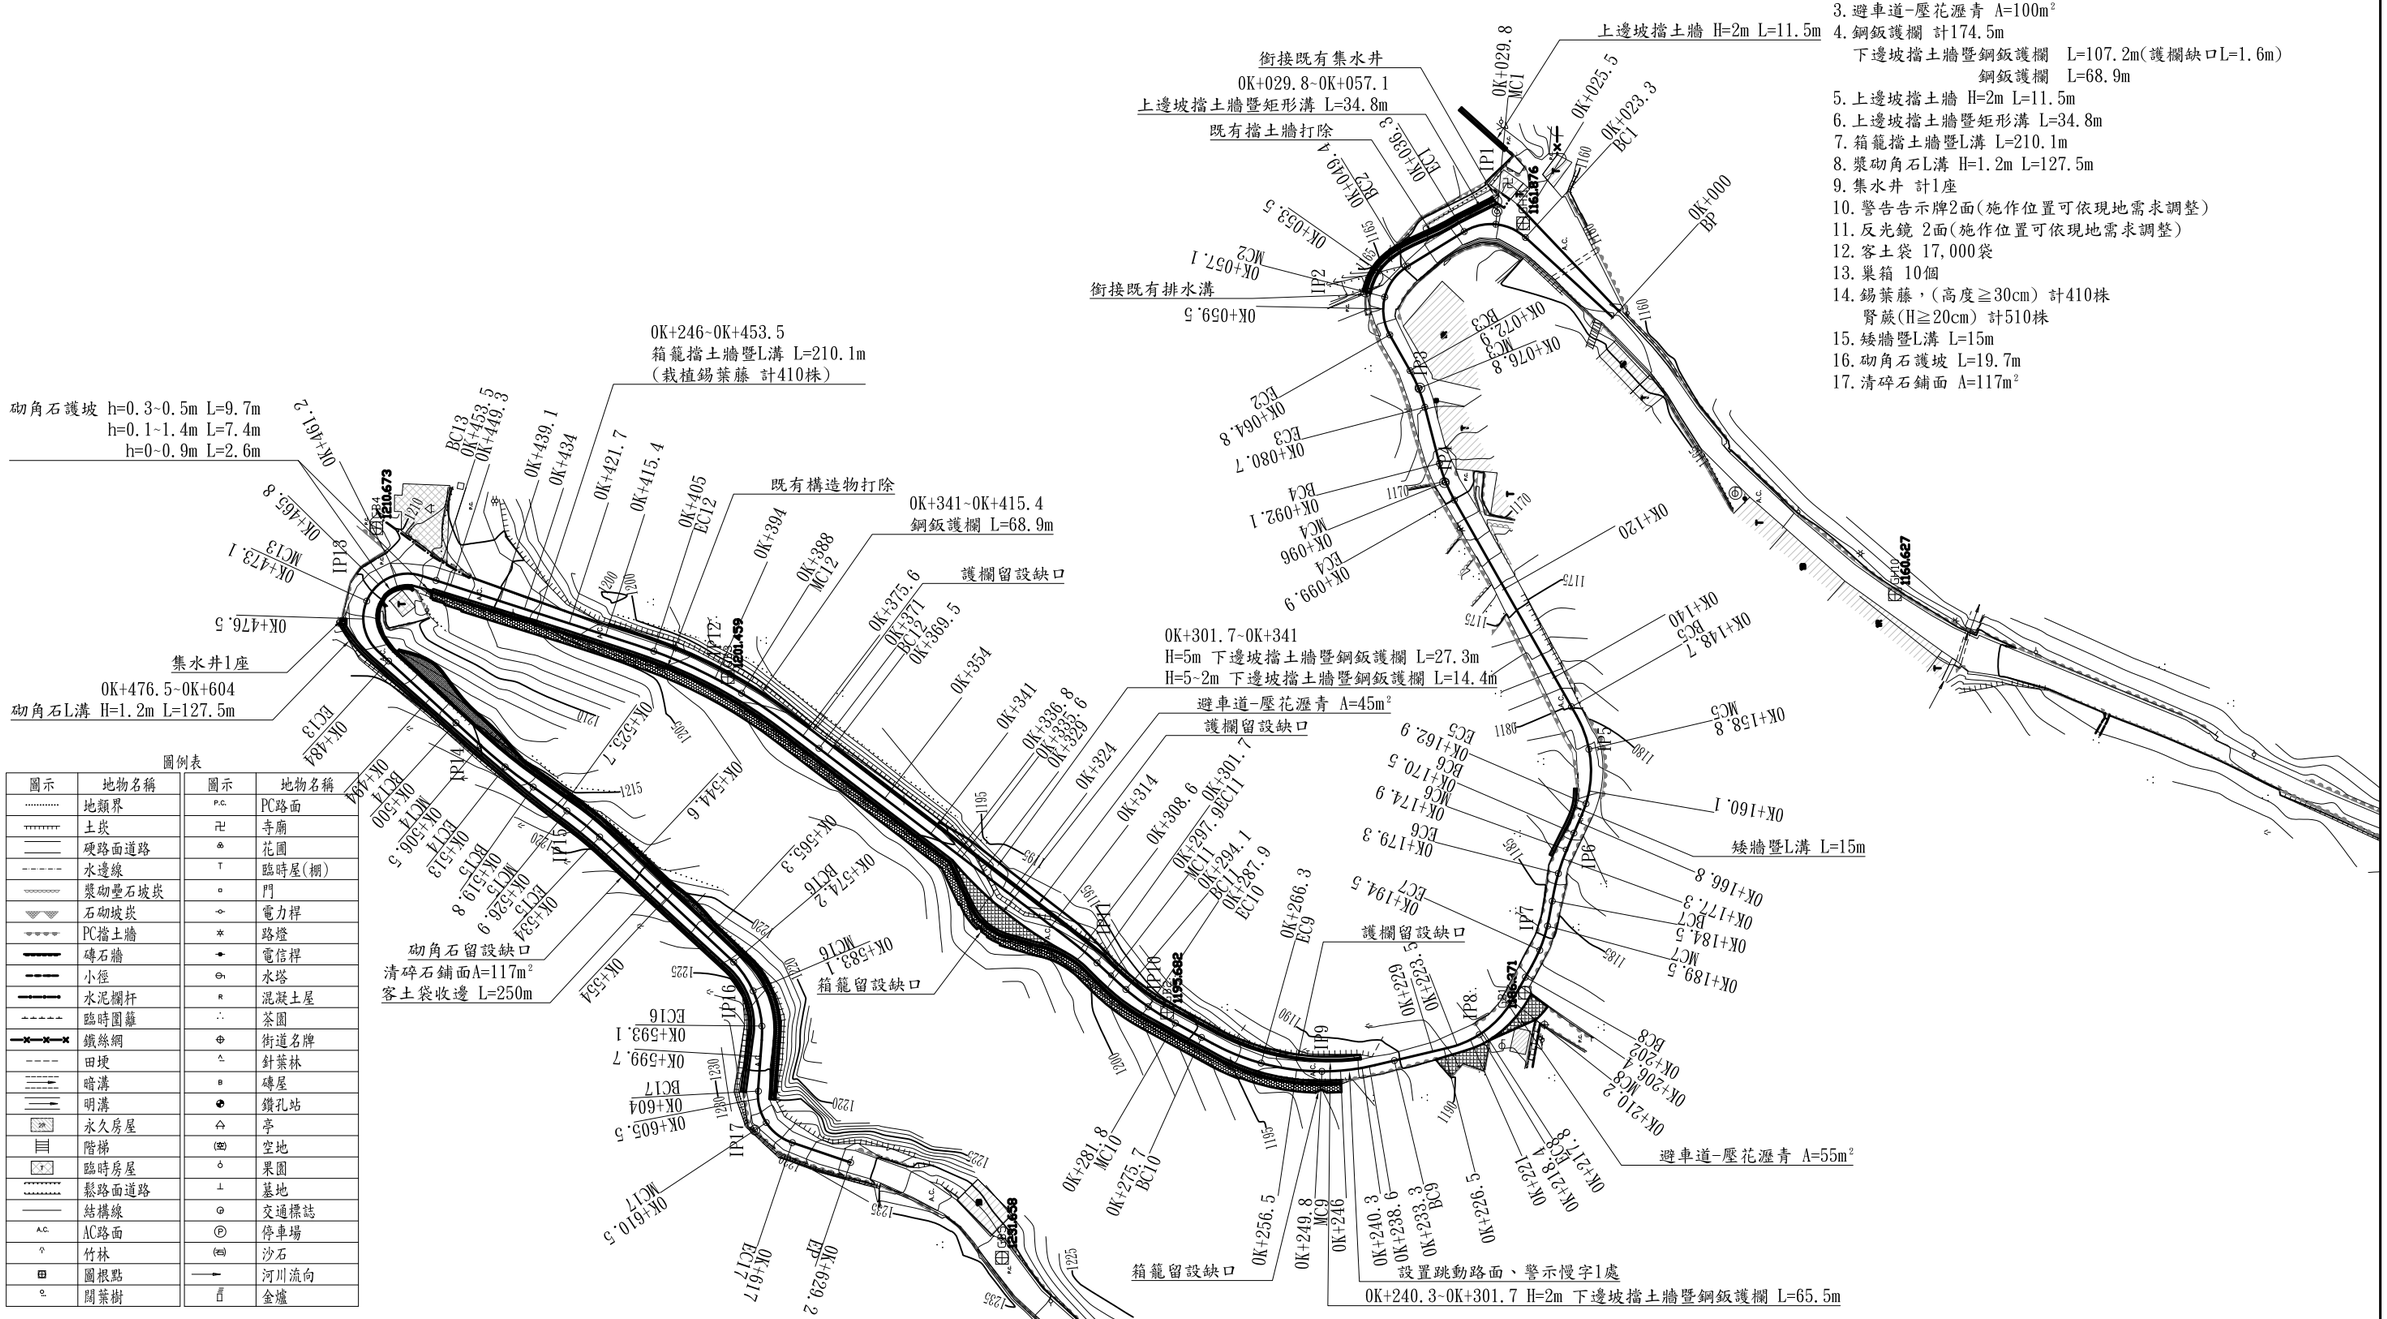

圖例表

圖示	地物名稱	圖示	地物名稱
	地類界	P.C.	PC路面
	土坎	卍	寺廟
	硬路面道路		花園
	水邊線	T	臨時屋(棚)
	漿砌塹石坡坎		門
	石砌坡坎		電力桿
	PC擋土牆		路燈
	磚石牆		電信桿
	小徑		水塔
	水泥欄杆	R	混凝土屋
	臨時圍籬		茶園
	鐵絲網		街道名牌
	田埂		針葉林
	暗溝	B	磚屋
	明溝		鑽孔站
	永久房屋		亭
	階梯		空地
	臨時房屋		果園
	鬆路面道路		墓地
	結構線		交通標誌
A.C.	AC路面		停車場
	竹林		沙石
	圖根點		河川流向
	闊葉樹		金爐

行政院農業委員會水土保持局南投分局	主 管：	設 計：	工程名稱： 龍眼林農路改善二期工程		設計單位	技師執業圖記	圖序 01
	技 師：	繪 圖：			山林技術顧問有限公司		圖號
	校 核：	日 期：	圖名： 平面圖	比例尺：1/1200			